
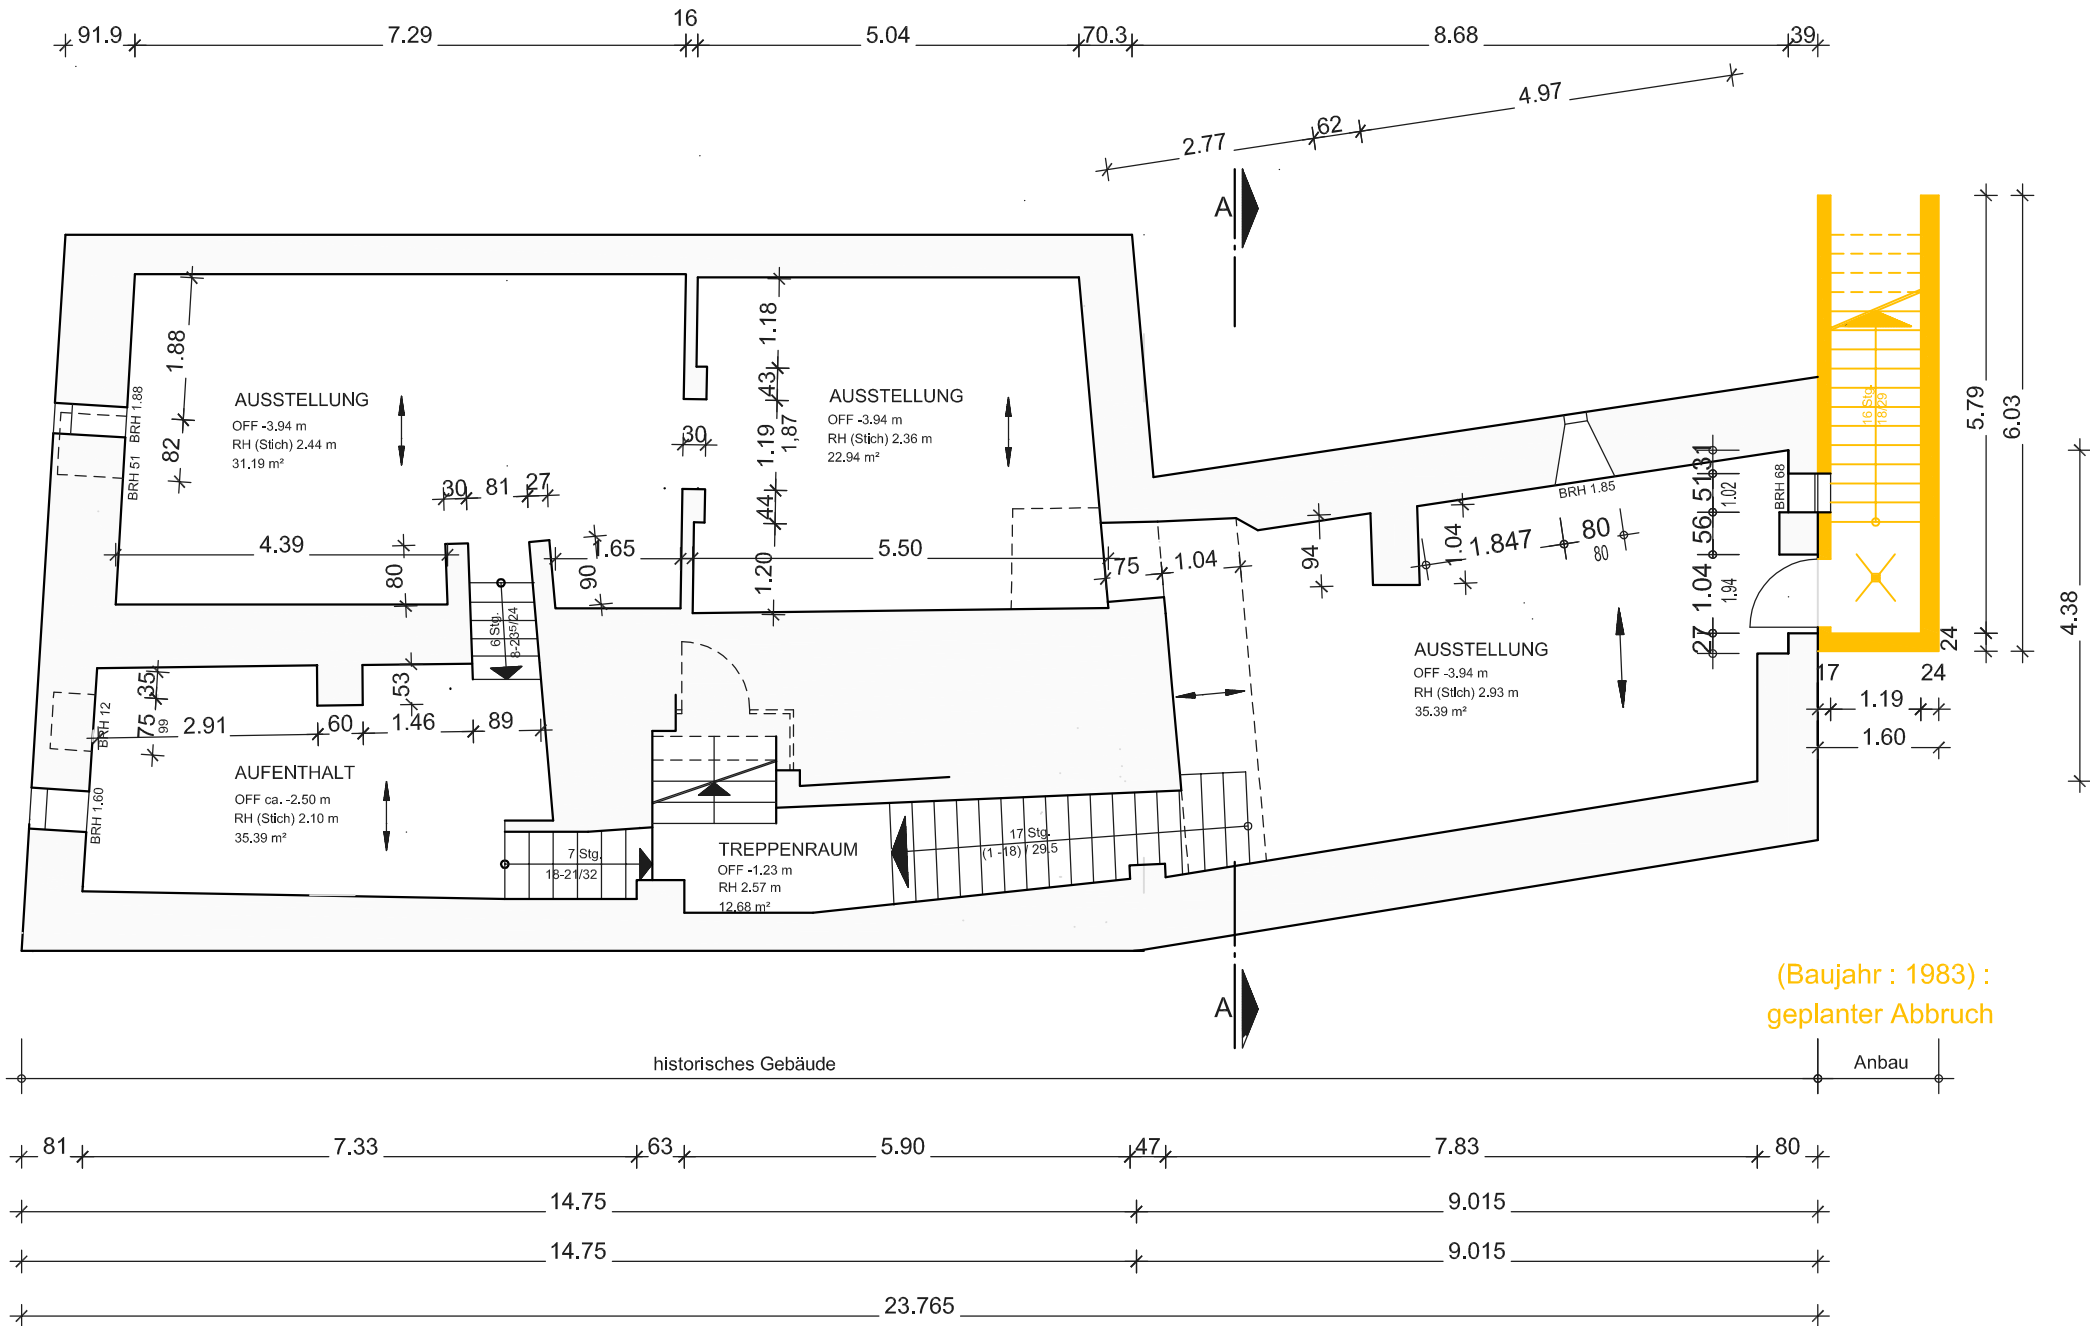
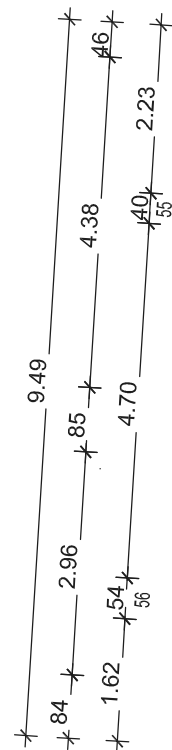


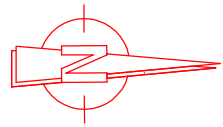

(Baujahr : 1983) :
geplanter Abbruch

Quelle: Planquadrat Klug Architekten GbR
Bestandszeichnungen vom 05.07.2019

Unklarheiten sind mit dem Planaufsteller zu klären. Alle Maße sind bauseits zu prüfen!
Vervielfältigung oder Wiederverwendung ganz oder teilweise ohne Einverständnis des Verfassers verboten!

Ingenieurbüro TW GmbH

Bauherr:
**Hansestadt Gardelegen
Rudolf-Breitscheid-Str. 3
39638 Gardelegen**


Bauvorhaben:
**Sanierung Vorderhaus und
Ersatzneubau Hinterhaus
"Haus des Gastes"
Rathausplatz 10
39638 Gardelegen**

39590 Tangermünde - Arneburger Str. 37j
Tel. 039322/ 32 54 - www.tw-ingenieure.de
architekturbuerotw@t-online.de

Bezeichnung/ Planungsstand:
Bestand Grundriss Kellergeschoss

Bearbeiter: Dipl.-Ing. Architektin Anke Thiermann	Plan-Nr.: B 01	erstellt Datum: 25.01.2022
---	--------------------------	--------------------------------------



Gez.:	Maßstab: 1 : 100	Format: A 3	geändert/Index-Datum:
-------	----------------------------	-----------------------	-----------------------

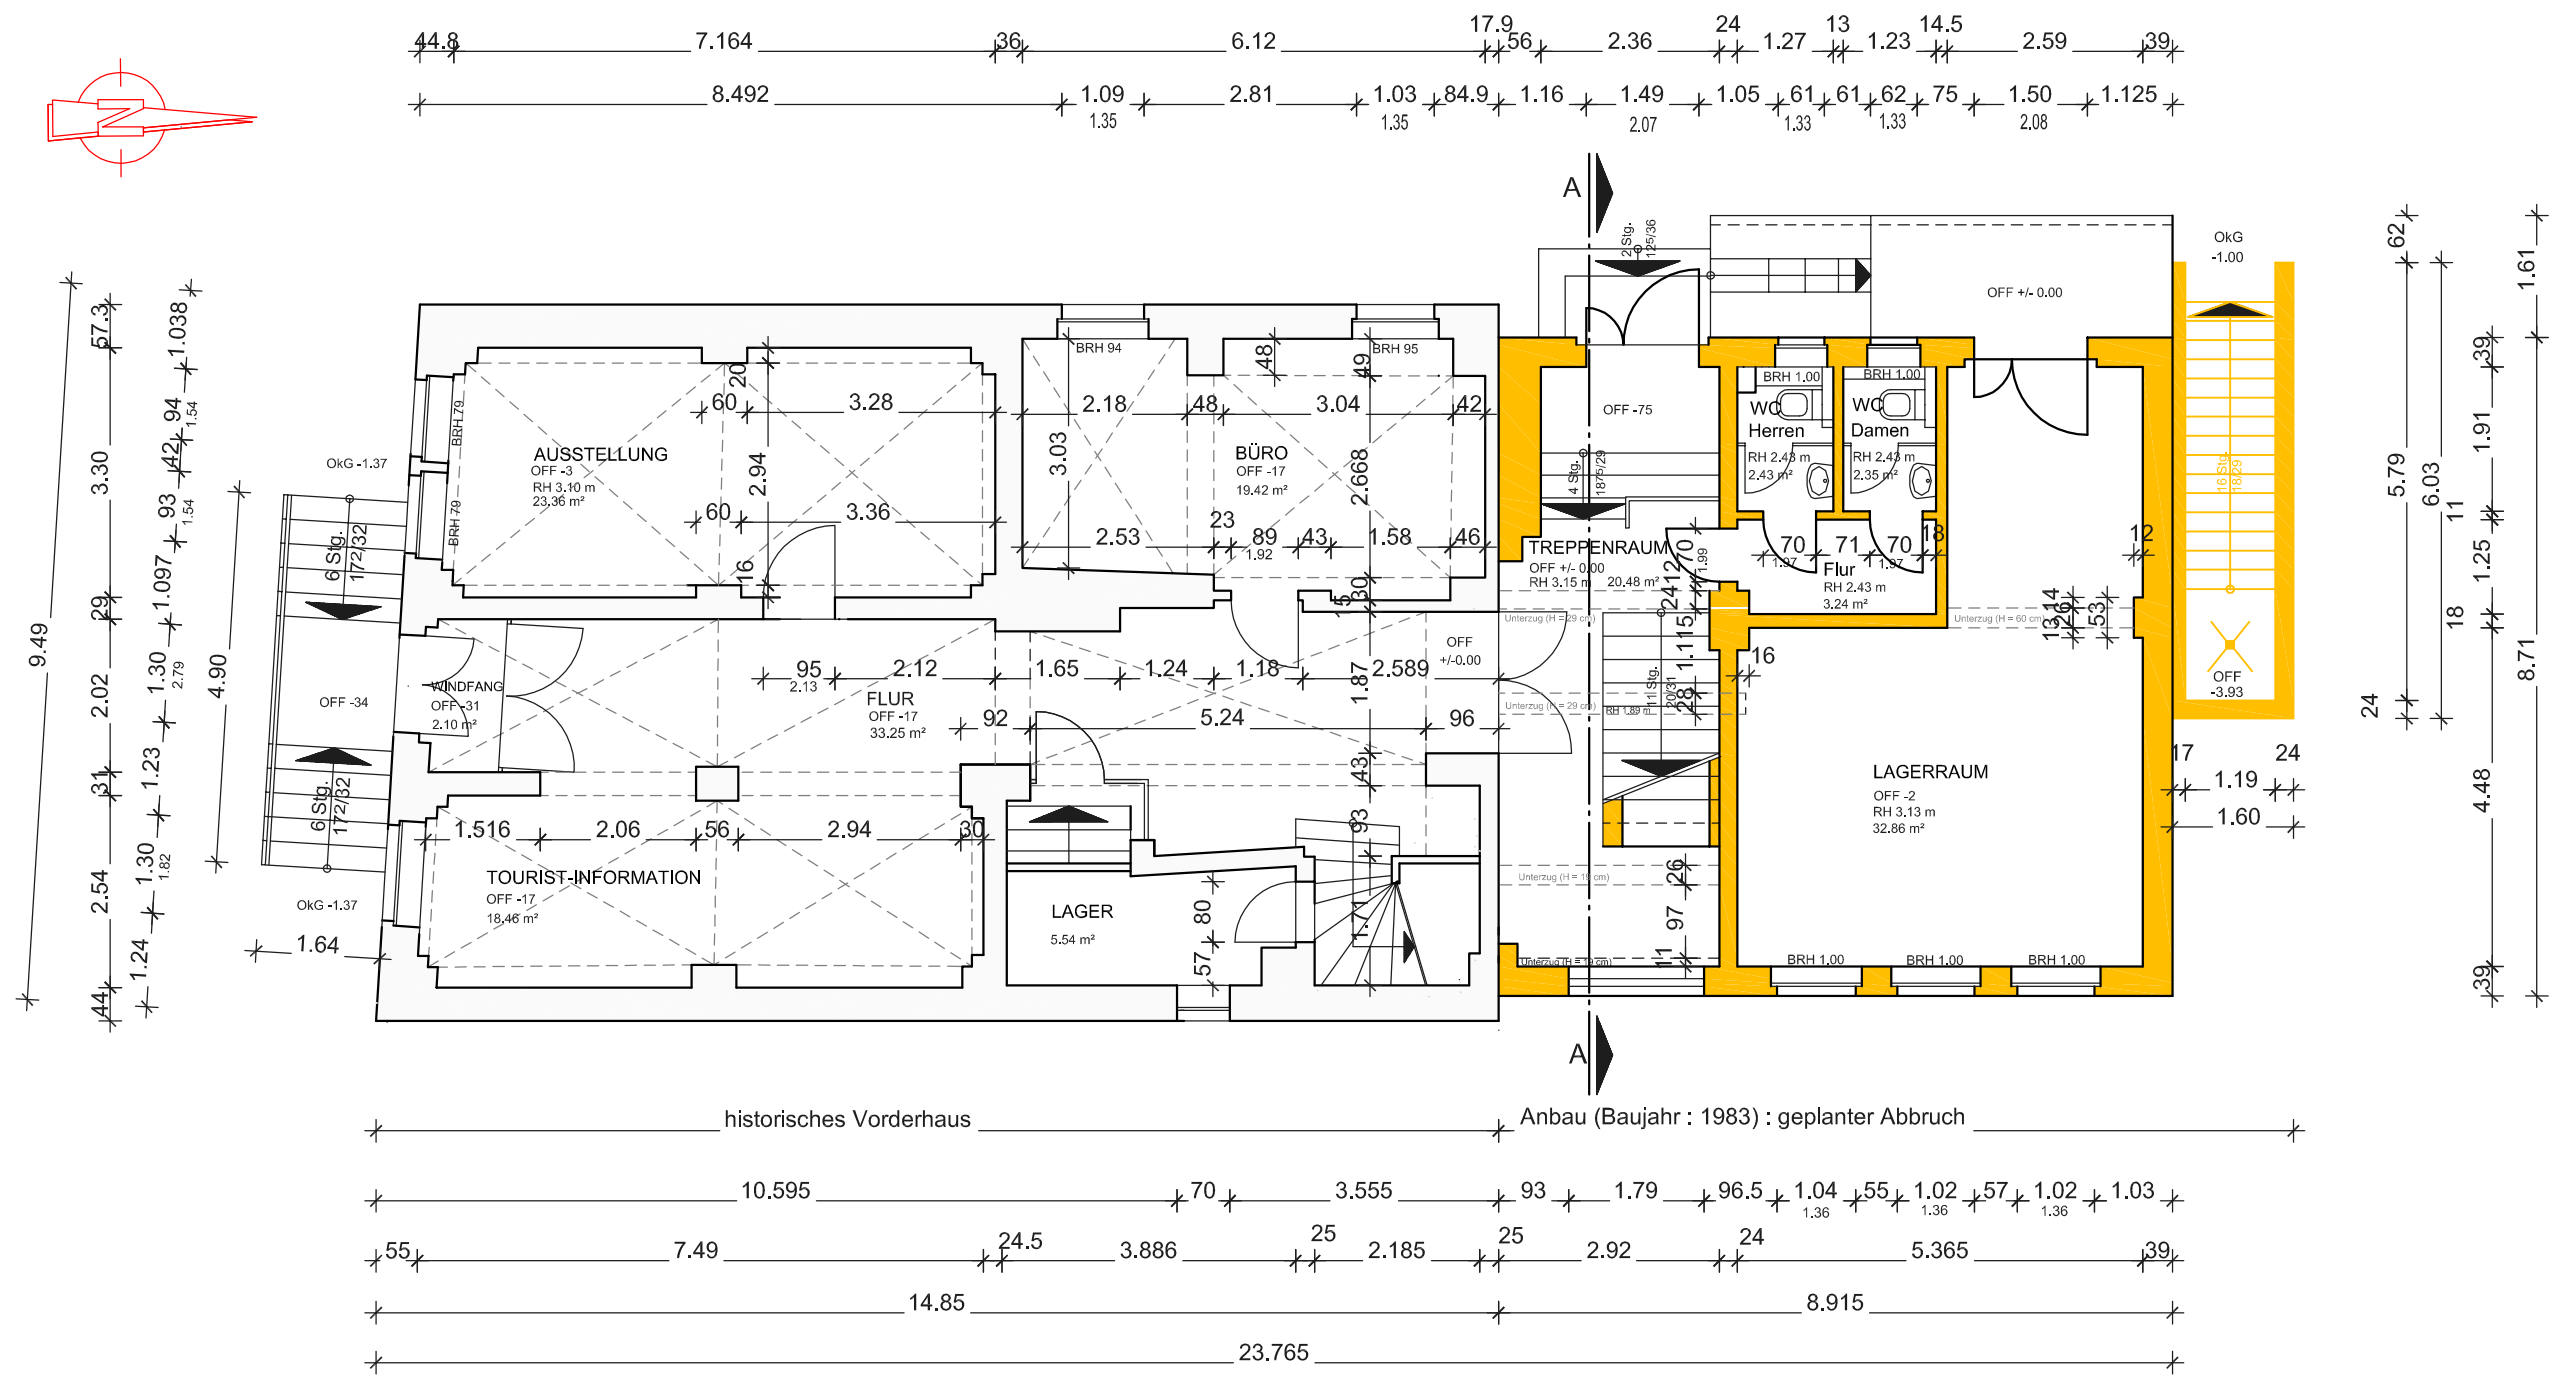

Quelle: Planquadrat Klug Architekten GbR
Bestandszeichnungen vom 05.07.2019

Unklarheiten sind mit dem Planaufsteller zu klären. Alle Maße sind bauseits zu prüfen!
Vervielfältigung oder Wiederverwendung ganz oder teilweise ohne Einverständnis des Verfassers verboten!


Ingenieurbüro TW GmbH			39590 Tangermünde - Arneburger Str. 37j Tel. 039322/ 32 54 - www.tw-ingenieure.de architekturbuerotw@t-online.de		
Bauherr:		Bauvorhaben:		Bezeichnung/ Planungsstand:	
Hansestadt Gardelegen Rudolf-Breitscheid-Str. 3 39638 Gardelegen		Sanierung Vorderhaus und Ersatzneubau Hinterhaus "Haus des Gastes" Rathausplatz 10 39638 Gardelegen		Bestand Grundriss Erdgeschoss	
Bearbeiter: Dipl.-Ing. Architektin Anke Thiermann		Plan-Nr.: B 02		erstellt Datum: 25.01.2022	
Gez.:		Maßstab: 1 : 100	Format: A 3	geändert/Index-Datum:	

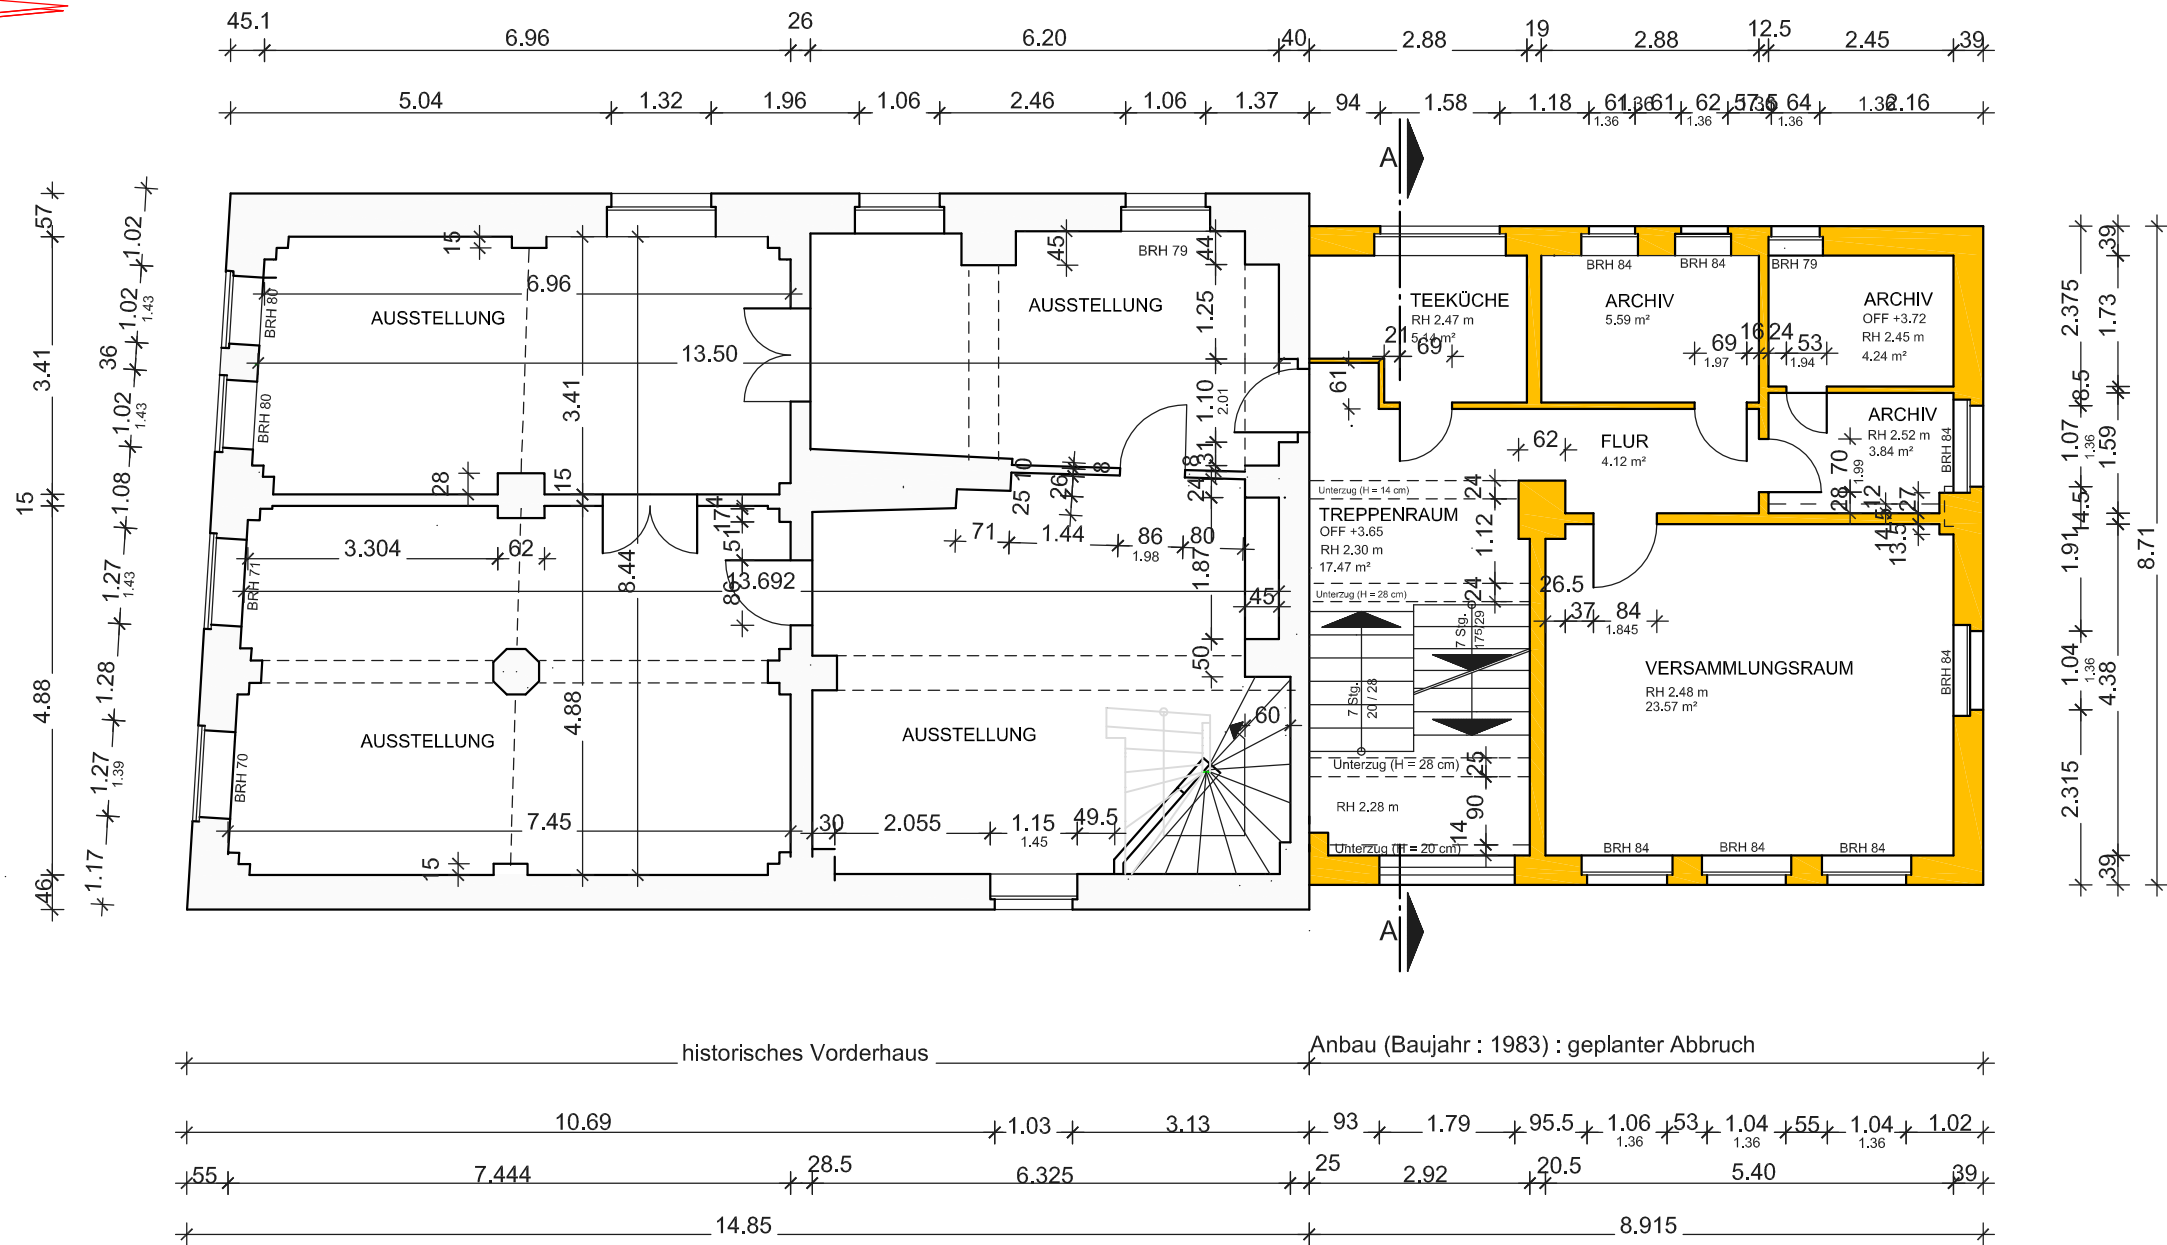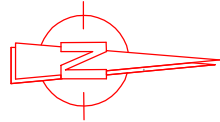

Quelle: Planquadrat Klug Architekten GbR
Bestandszeichnungen vom 05.07.2019

Unklarheiten sind mit dem Planaufsteller zu klären. Alle Maße sind bauseits zu prüfen!
Vervielfältigung oder Wiederverwendung ganz oder teilweise ohne Einverständnis des Verfassers verboten!

Ingenieurbüro TW GmbH			39590 Tangermünde - Arneburger Str. 37j Tel. 039322/ 32 54 - www.tw-ingenieure.de architekturbuerotw@t-online.de		
Bauherr:		Bauvorhaben:		Bezeichnung/ Planungsstand:	
Hansestadt Gardelegen Rudolf-Breitscheid-Str. 3 39638 Gardelegen		Sanierung Vorderhaus und Ersatzneubau Hinterhaus "Haus des Gastes" Rathausplatz 10 39638 Gardelegen		Bestand Grundriss Obergeschoss	
Bearbeiter:		Plan-Nr.:		erstellt Datum:	
Dipl.-Ing. Architektin Anke Thiermann		B 03		25.01.2022	
Gez.:		Maßstab:		geändert/Index-Datum:	
		1 : 100		A 3	

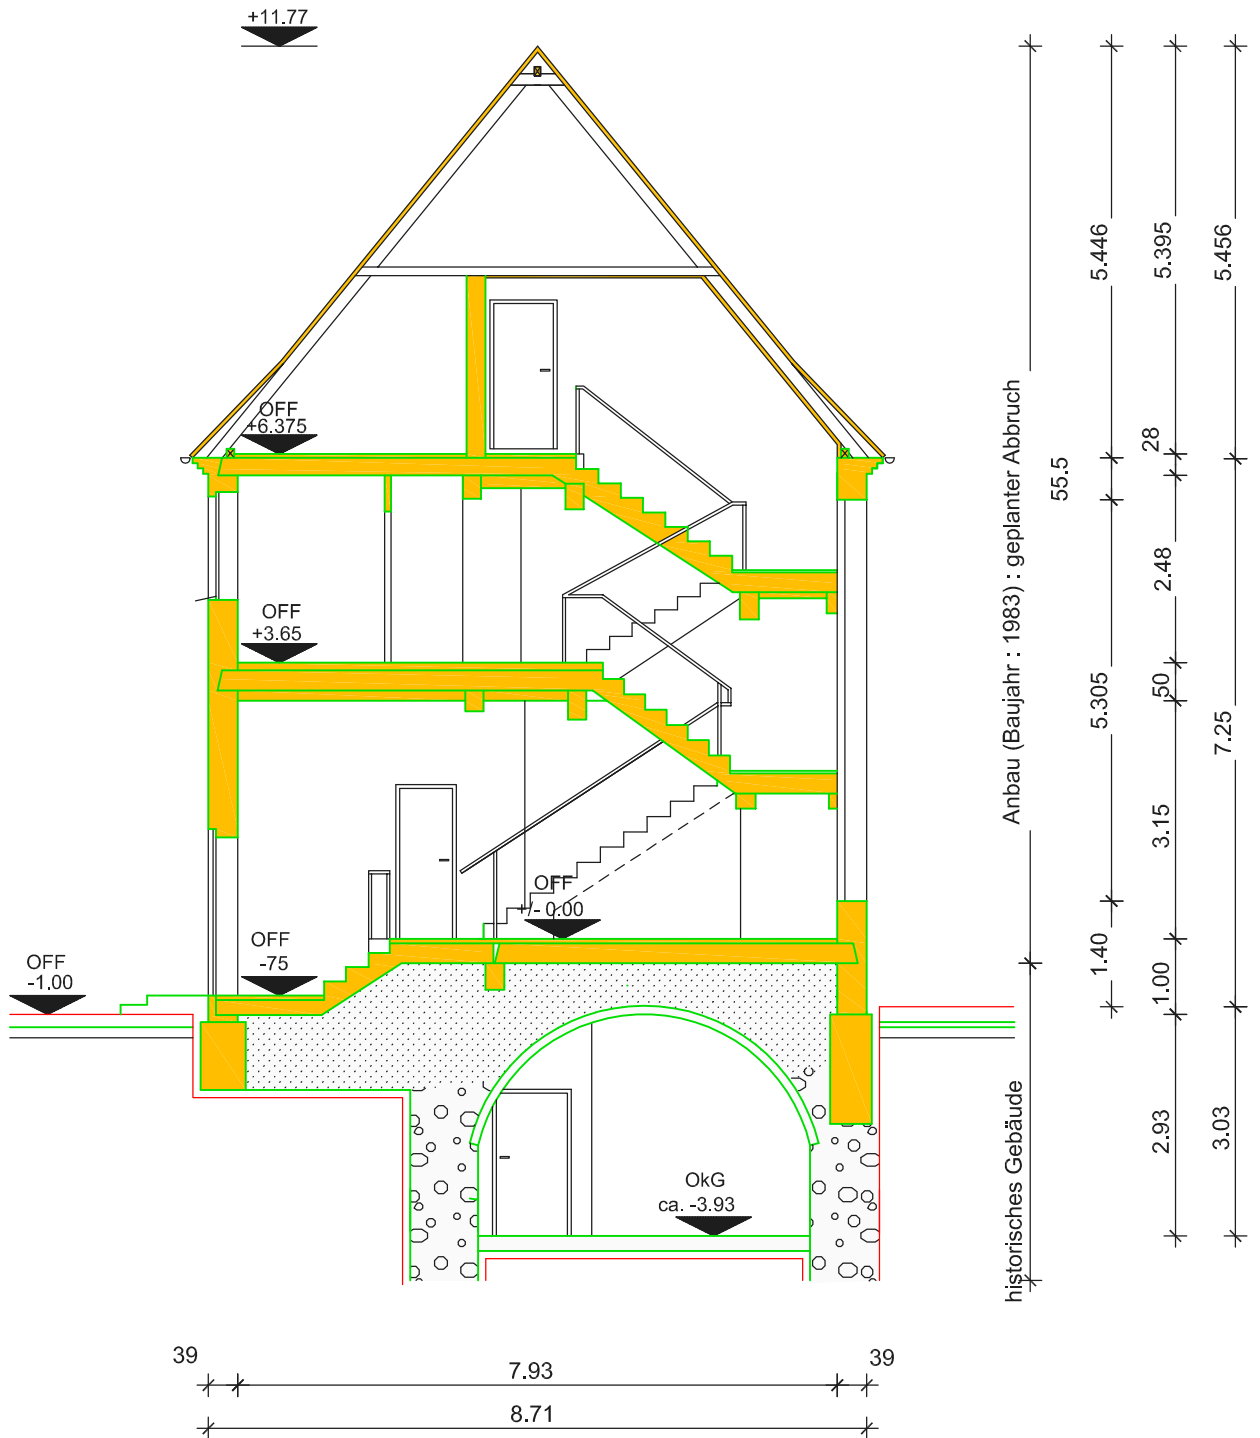

Quelle: Planquadrat Klug Architekten GbR
Bestandszeichnungen vom 05.07.2019

Unklarheiten sind mit dem Planaufsteller zu klären. Alle Maße sind bauseits zu prüfen!
Vervielfältigung oder Wiederverwendung ganz oder teilweise ohne Einverständnis des Verfassers verboten!

Ingenieurbüro TW GmbH

39590 Tangermünde - Arneburger Str. 37j
Tel. 039322/ 32 54 - www.tw-ingenieure.de
architekturbuerotw@t-online.de

Bauherr:

Hansestadt Gardelegen
Rudolf-Breitscheid-Str. 3
39638 Gardelegen

Bauvorhaben:

Sanierung Vorderhaus und
Ersatzneubau Hinterhaus
"Haus des Gastes"
Rathausplatz 10
39638 Gardelegen

Bezeichnung/ Planungsstand:

Bestand Schnitt A - A

Bearbeiter:
Dipl.-Ing. Architektin
Anke Thiermann

Plan-Nr.:
B 04

erstellt Datum:
25.01.2022

Gez.:

Maßstab:
1 : 100

Format:
A 3

geändert/Index-Datum: