


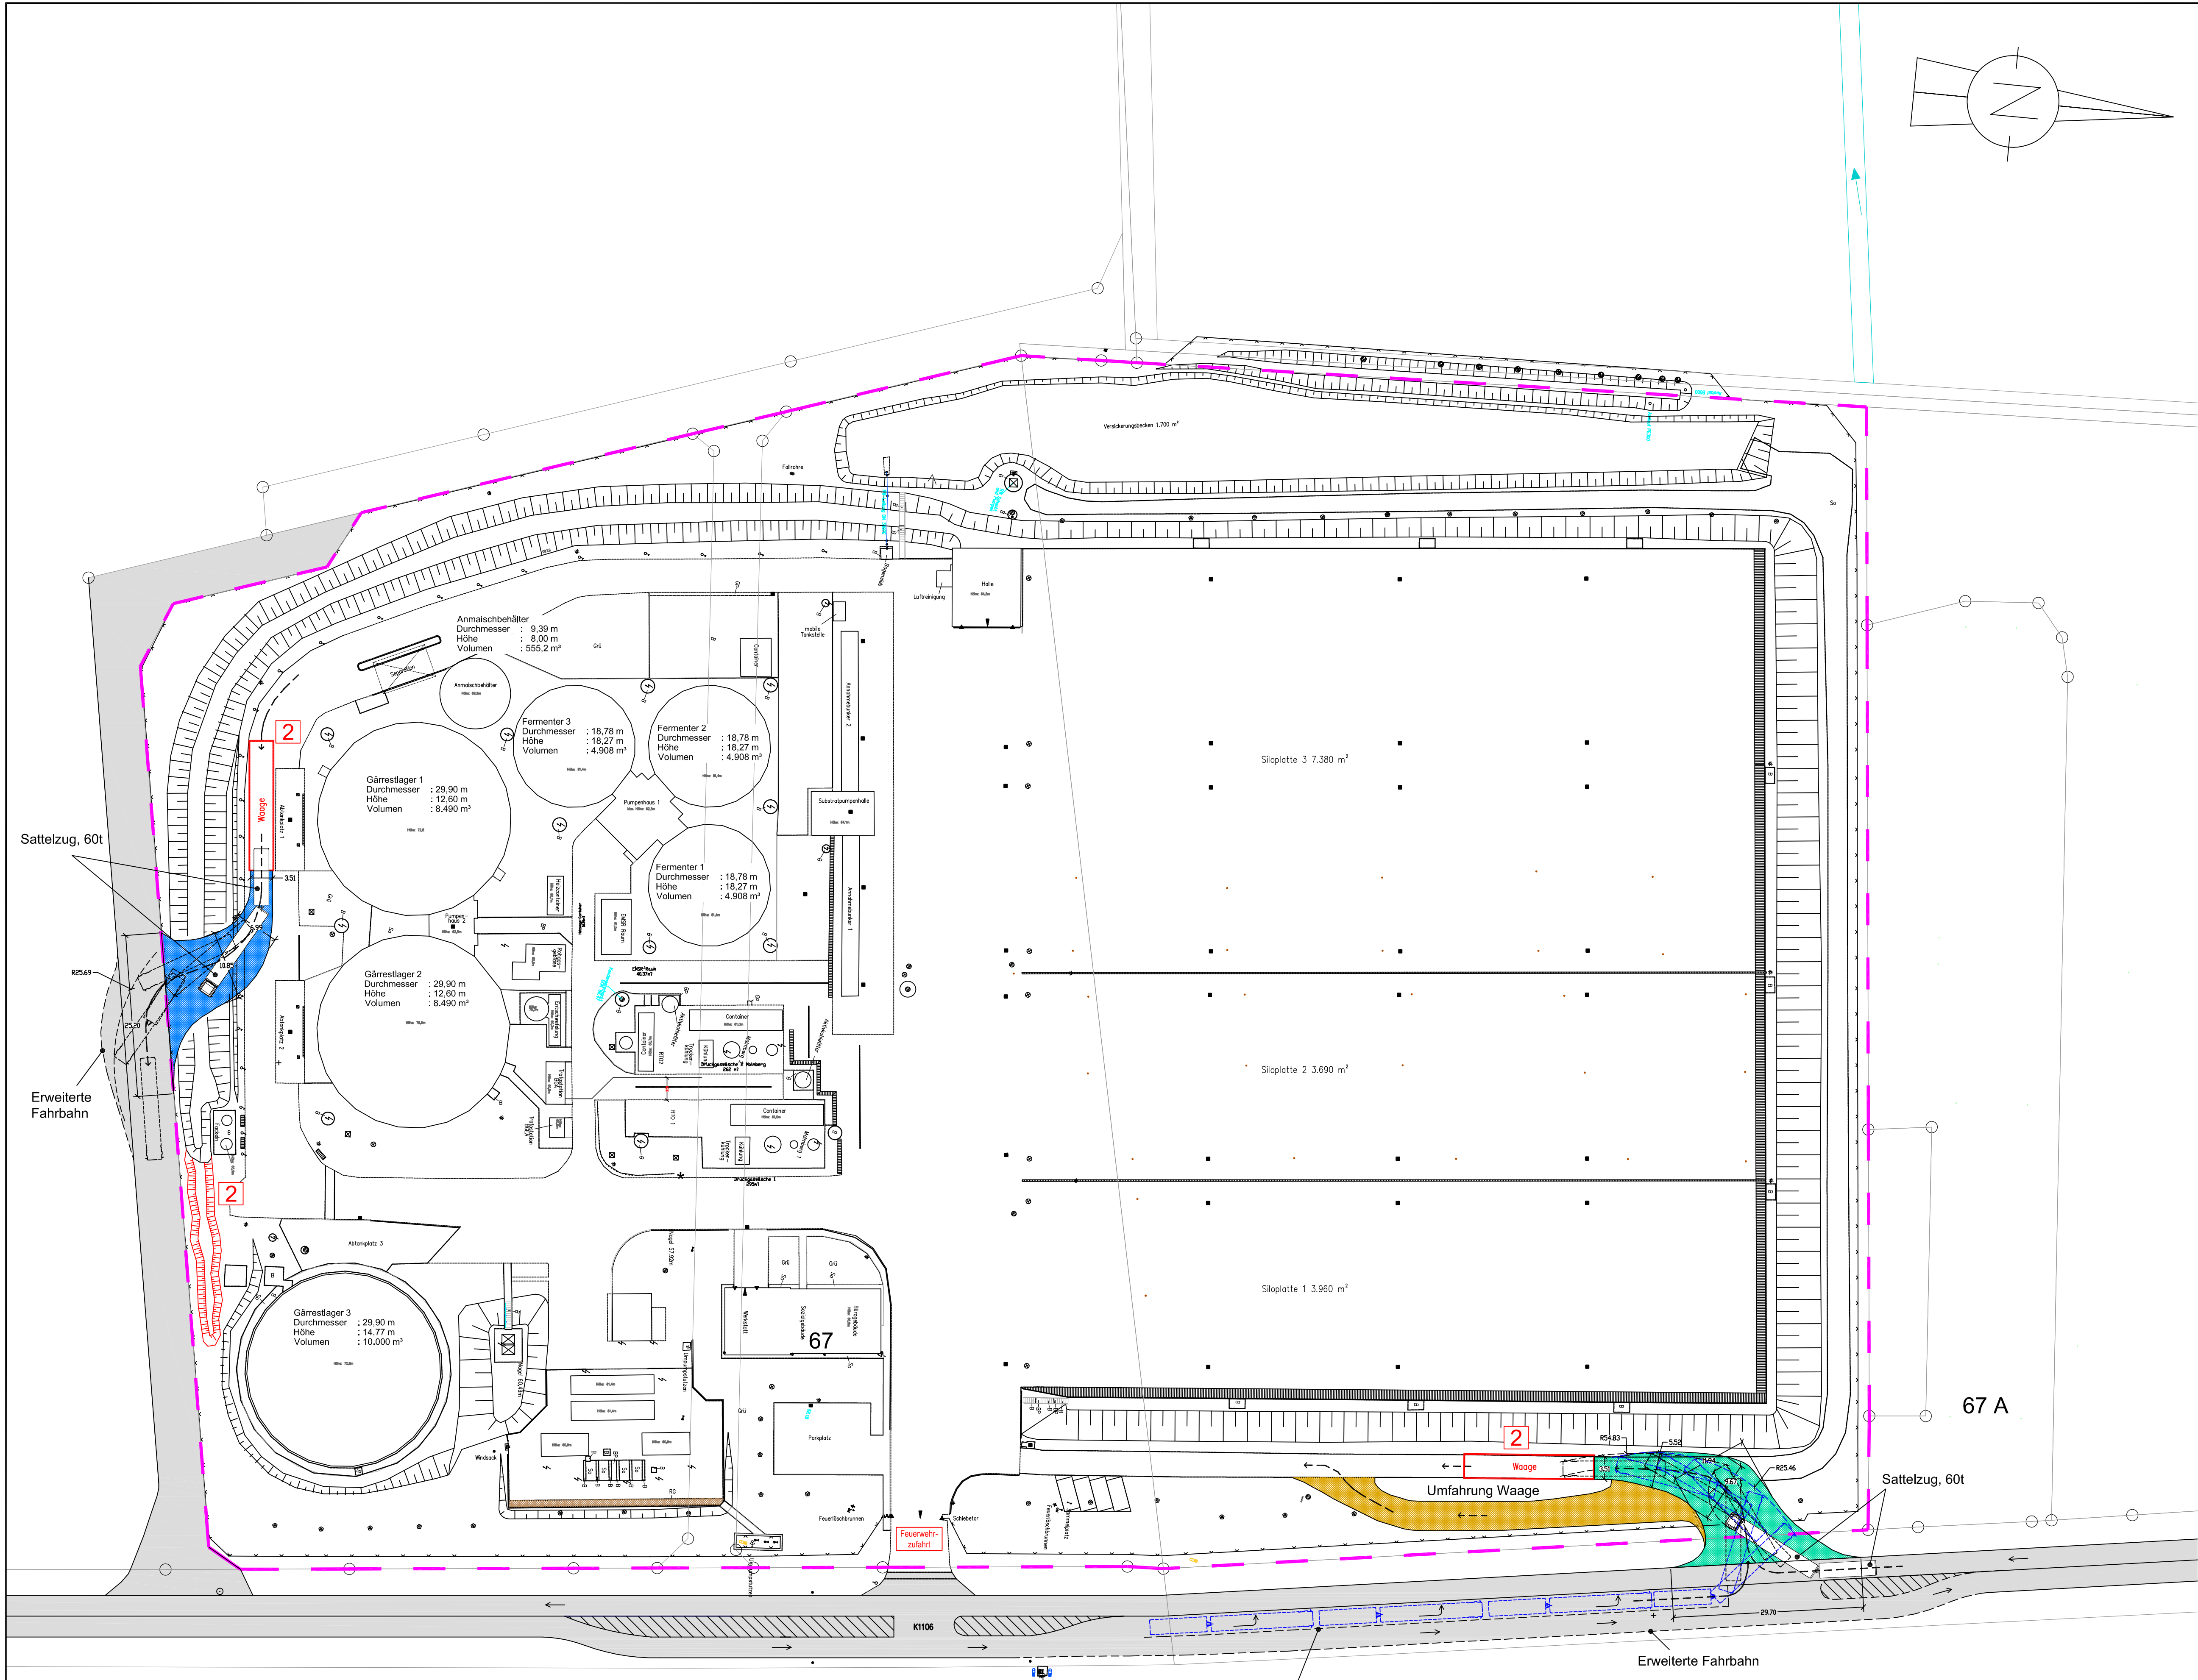

- ### Legende
- Blitzableiter
 - Höhenpunkt 55.26
 - Nordpfeil
 - Warntafel
 - oberirdischer Hydrant
 - Schaltschrank Wasser
 - eckiger Schacht
 - runder Abwasserschacht
 - Auslauf
 - Streckenschieber (Gas)
 - Warnpfeiler (Gas)
 - Umpumpstutzen
 - Holzmast (Niederstrom)
 - Stahlgittermast (Niederstrom)
 - Schaltschrank (Strom)
 - Lampe
 - Findling
 - Fallrohr
 - Stopschild
 - runder Regenwasserschacht
 - rechteckiger Straßeneinlauf
 - quadratischer Straßeneinlauf
 - Rigole
 - Eingangs/Einfahrtsbreite
 - Eingangshöhe
 - Einfahrtshöhe
 - Poller
 - BB Bituminöser Belag
 - B Beton
 - GP Großpflaster
 - BP Verbundpflaster
 - 5a Schotter
 - Gr Grünland
 - Anpflanzung
 - Baum
 - Verkehrsschild
 - Straßenbegrenzung
 - Tiefbord
 - Hochbord
 - Mauer
 - Zaun
 - Nutzungsartengrenze
 - Leitplanke einseitig
 - Gebäude (einemspflichtig)
 - Gebäude (nicht einemspflichtig)
 - Überdach
 - Böschung
 - Baumbeschriftung
 - Abwasser
 - Regenwasser
 - Grundstücksgrenze
 - neue Auffahrt
 - neue Umfassung der Waage
 - neue Ausfahrt
 - Antragsgegenstand 2: Wallverlängerung / Waagen

ENTWURF

Plangrundlage: Bestandsplan
Planersteller: Ingenieur- und Vermessungsbüro
Dateiname: Dipl.-Ing. Udo-Heinrich Wenck
Stand: 20170322_Bestandsplan.dxf
22.03.2017

Diese mit AUTOCAD erstellte Zeichnung darf nur per CAD geändert werden				INDUSTRIEBERATUNG UMWELT GmbH & Co. KG		Maßstab 1 / 500	
				Datei *.dwg	Blatt	Lageplan	
				OHRE010		Änderungen der Auffahrt und Ausfahrt	
				Datum	Name	Biogas Ohretal GmbH	
2	Schleppkurven	17.07.2019	Böhling	Bearb.	11.06.2019		
1	GPL 3	24.06.2019	Böhling	Gepr.			
Zust.	Änderung	Datum	Name	Norm			