


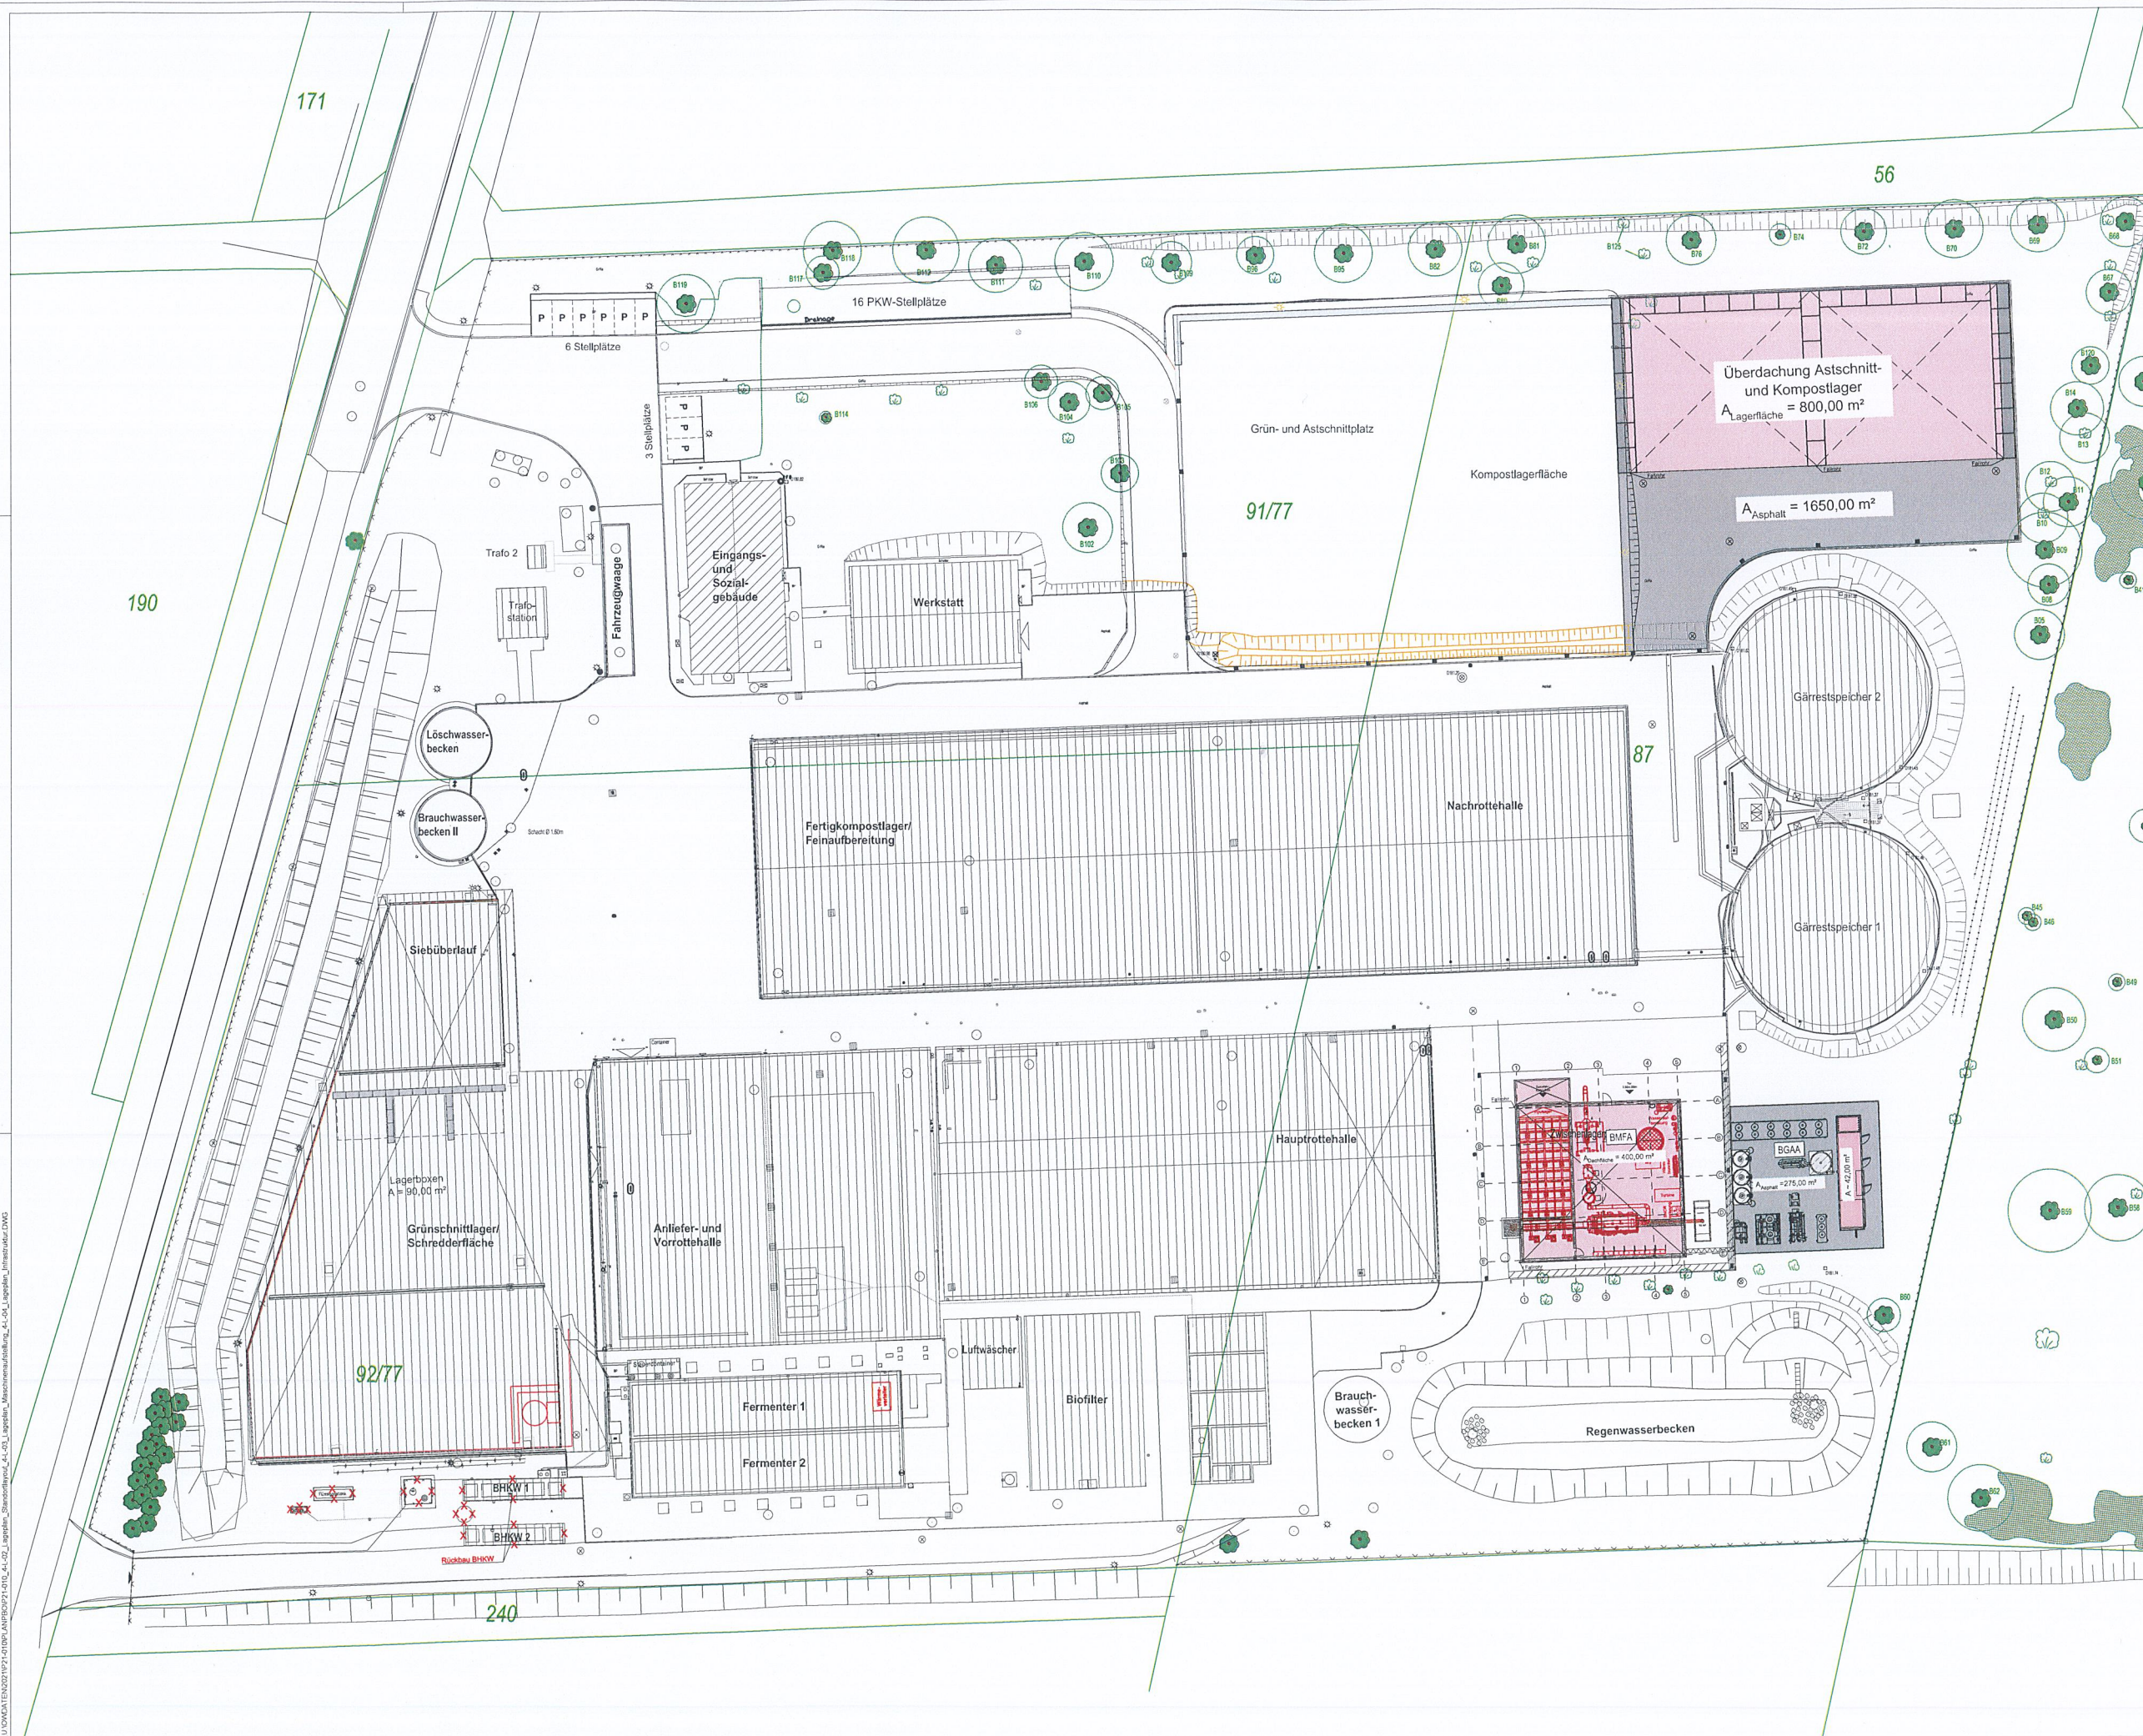

Legende Fahrkurve:

→ Anlieferer - Betriebsverkehr

Legende Planung:

■ Gebäude
■ Asphaltflächen
■ Betonflächen
■ Grünflächen
✗ Rückbau

Legende Bestand:

▨ Dachfläche Sozialgebäude
▨ Dachfläche Anlagen

Plangrundlage:
Bestandsplan
"Presswasserbecken 3, Grün- und Astschnittplatz, Kompostfläche mit Zufahrt"




Errichtung und Betrieb einer Biomasseerzeugungsanlage und Biogasaufbereitungsanlage am Kompostwerk Weißenfels	Antrag auf Änderungsgenehmigung gemäß § 16 BImSchG	Lageplan Standortlayout
Maßstab: 1:250	Datum: 14.07.2021	best.: We gez.: Sei gepr.: Be Format: 1,25x0,84+1,05m